

Date: Tuesday, 12/20/2006 2:52:12 PM
 User: Kim Johnston

Process Sheet

Customer	: CU-DAR001 Dart Helicopters Services	Drawing Name	: SPACEPOD BODY LH
Job Number	: 25300A		
Estimate Number	: 11100	Part Number	: D31881
P.O. Number	: N/A	Drawing Number	: D3186 REV A
This Issue	: 12/20/2005 S.O. No. : N/A	Project Number	: N/A
Prsht Rev.	: NC	Drawing Revision	: A
First Issue	: N/A Type : SMALL /MED FAB	Material	: N/A
Previous Run	: 25299A	Due Date	: 1/20/2006 Qty: 1 Um: Each
Written By	: <u>SEE COMMENT BELOW</u>		
Checked & Approved By	: <u>SEE ABOVE USER & DATE</u>		
Comment	: Est Rev:A New Issue 05-11-29 JLM		

Additional Product

Job Number:



Seq. #:	Machine Or Operation:	Description :
---------	-----------------------	---------------

1.0	D2213	Aluminum Spacer
-----	-------	-----------------



Comment: Qty.: 8.0000 Each(s)/Unit Total : 8.0000 Each(s)
 Ship To Delastek

8	D2213	Spacer
---	-------	--------

Batch: B22997A

1 05.12.21 JZ

2.0	PG	PURCHASING
-----	----	------------



Comment: PURCHASING
 Issue P/O: 00000324 05/12/21
 Description: D3188-1 BODY
 SHIP LABEL D0600-141 & D2213 Spacers
 Supplier: Delastek
 Conformity Certificate and Process sheet required
 Ship 2 Items from Previous steps

3.0	PACKAGING 1	PACKAGING RESOURCE #1
-----	-------------	-----------------------



Comment: PACKAGING RESOURCE #1
 Receive and inspect for transit damage. Ensure a copy of certification of conformity and process sheet from
 Delastek is attached.

05/06/03/28 05/04/05 (1)

4.0	QC6	DIMENSIONAL CHECK
-----	-----	-------------------



Comment: DIMENSIONAL CHECK
 Inspect dimensions as per Dwg D3188 .Visual inspection. Check for void spot and pins.

05.18

W/O:		WORK ORDER CHANGES					
DATE	STEP	PROCEDURE CHANGE	By	Date	Qty	Approval Chief Eng / Prod Mgr	Approval QC Inspector

Part No: _____ PAR #: _____ Fault Category: _____ NCR: Yes ☒ No ☐ DQA: DP Date: 06/05/29

QA: N/C Closed: _____ Date: _____

NCR:		WORK ORDER NON-CONFORMANCE (NCR)						
DATE	STEP	Description of NC Section A	Corrective Action Section B			Verification Section C	Approval Chief Eng	Approval QC Inspector
			Initial Chief Eng	Action Description Chief Eng	Sign & Date			

NOTE: Date & initial all entries

Date: Tuesday, 12/20/2005 2:52:12 PM
User: Kim Johnston

Process Sheet

Customer: CU-DAR001 Dart Helicopters Services

Drawing Name: SPACEPOD BODY LH

Job Number: 25300A

Part Number: D31881

Job Number:



Seq. #:

Machine Or Operation:

Description :

5.0

PACKAGING 1

PACKAGING RESOURCE #1



Comment: PACKAGING RESOURCE #1

Identify and Stock

Location: F.G.

6.0

DC

DOCUMENT CONTROL



Comment: DOCUMENT CONTROL

Inspection Level 21

DP October 29 ①

Job Completion



in 0605-29

Dart Aerospace Ltd

W/O:		WORK ORDER CHANGES					
DATE	STEP	PROCEDURE CHANGE	By	Date	Qty	Approval Chief Eng / Prod Mgr	Approval QC Inspector

Part No: _____ PAR #: _____ Fault Category: _____ NCR: Yes No DQA: _____ Date: _____

QA: N/C Closed: _____ Date: _____

NCR:		WORK ORDER NON-CONFORMANCE (NCR)						
DATE	STEP	Description of NC Section A	Corrective Action Section B			Verification Section C	Approval Chief Eng	Approval QC Inspector
			Initial Chief Eng	Action Description Chief Eng	Sign & Date			

NOTE: Date & initial all entries



DESIGN JB	DRAWN BY <i>CP</i>	DART AEROSPACE LTD HAWKESBURY, ONTARIO, CANADA	
CHECKED <i>[Signature]</i>	APPROVED <i>[Signature]</i>	DRAWING NO. D3188	REV. A SHEET 1 OF 7
DATE 03.04.03		TITLE SPACEPOD BODY	SCALE NTS
A	03.04.03	NEW ISSUE	

RELEASED
03.04.22

GENERAL NOTES:

1. REFERENCE DIMENSIONS MATCH AIRCRAFT CONTOUR AND DOOR OPENING
2. LAMINATE PER DART QSI 006. LAMINATION SCHEDULE PER THIS DRAWING
3. MATERIALS:

RESIN: EPOCAST 50-A/9816 OR DERAKANE 470-36/411/510A40

FIBER: 9.7 oz 7781 WEAVE "S" GLASS (9 oz SATIN)
12 oz UNIDIRECTIONAL FIBERGLASS ("12 OZ UNIDIRECTIONAL")
18 oz ROVING "E" GLASS (18 oz CLOTH)
OWENS CORNING MILLED FIBERS, "E" GLASS
3M K20 GLASS BUBBLES

FOAM: A500 CORE CELL
OR DIVINYCELL
OR AIREX
OR KLEGECELL
FILL VOIDS IN FOAM WITH PASTE MADE FROM MILLED FIBERS & RESIN

4. MOLD SHEDULE:

<u>PART</u>	<u>LAYUP</u>	<u>TRIM AND DRILL</u>
D3188-1	DT8003	DT8501
D3188-2	DT8004	DT8502
D3188-3	DT8500	DT8501

5. APPLY ANTI-SKID PAINT TO TOP SURFACE OF PODS PER QSI 005 4.4
6. FINISH: INSIDE/OUTSIDE WITH GREY DUPONT HIGHBUILD PRIMER 1144-S

SHOP COPY

REPLACEMENT
ENGINEERING

NO. 25300A








Copyright © 2003 by DART AEROSPACE LTD

THIS DOCUMENT IS PRIVATE AND CONFIDENTIAL AND IS SUPPLIED ON THE EXPRESS CONDITION THAT IT IS NOT TO BE USED FOR ANY PURPOSE OR COPIED OR COMMUNICATED TO ANY OTHER PERSON WITHOUT WRITTEN PERMISSION FROM DART AEROSPACE LTD.



DESIGN JB	DRAWN BY CP	DART AEROSPACE LTD HAWKESBURY, ONTARIO, CANADA	
CHECKED [Signature]	APPROVED [Signature]	DRAWING NO. D3188	REV. A SHEET 2 OF 7
DATE 03.04.03	TITLE SPACEPOD BODY		SCALE NTS

RELEASED
03.04.22

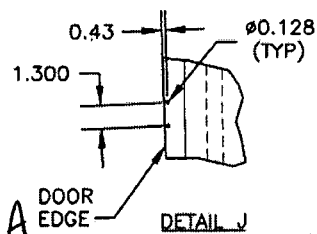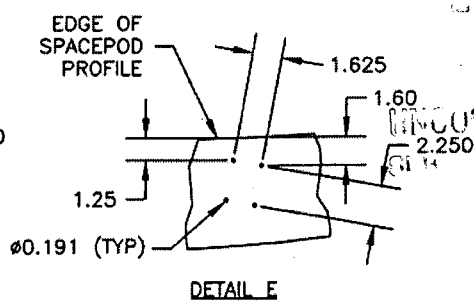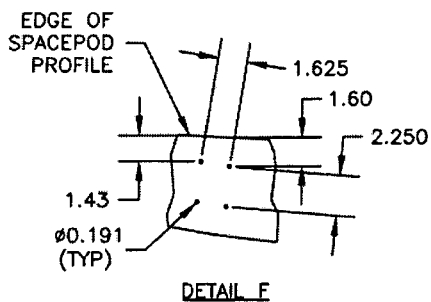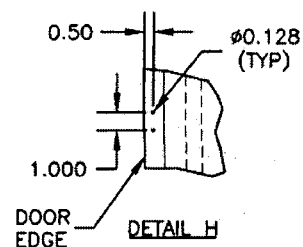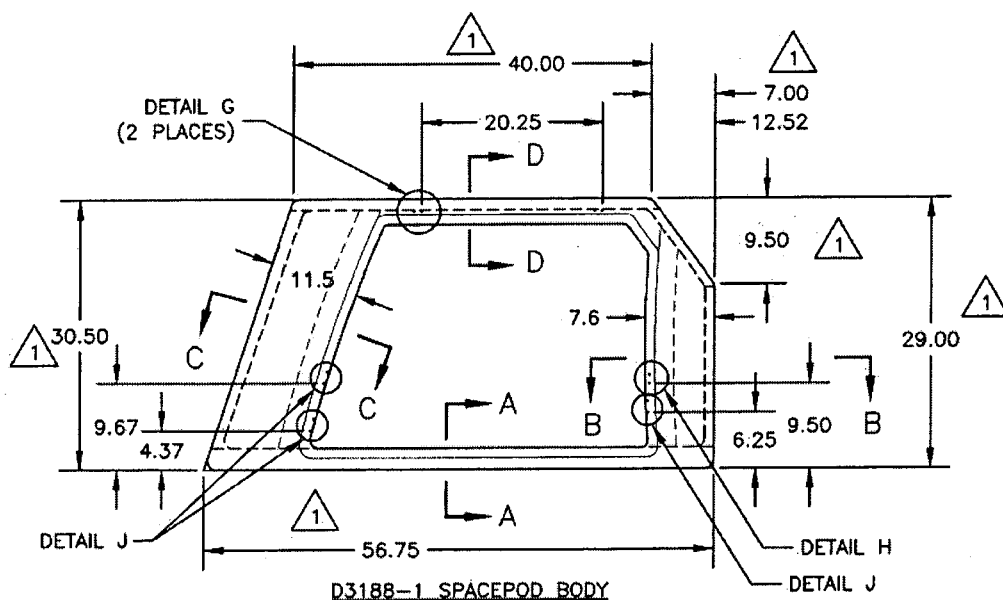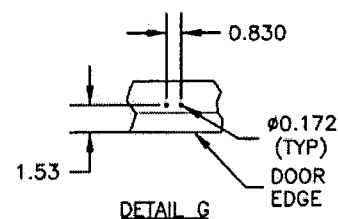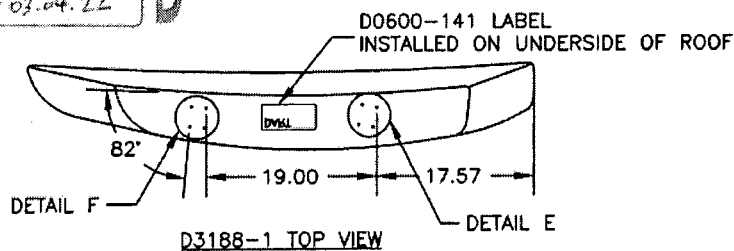


Copyright © 2003 by DART AEROSPACE LTD

THIS DOCUMENT IS PRIVATE AND CONFIDENTIAL AND IS SUPPLIED ON THE EXPRESS CONDITION THAT IT IS NOT TO BE USED FOR ANY PURPOSE OR COPIED OR COMMUNICATED TO ANY OTHER PERSON WITHOUT WRITTEN PERMISSION FROM DART AEROSPACE LTD.





DESIGN JB	DRAWN BY <i>JP</i>	DART AEROSPACE LTD HAWKESBURY, ONTARIO, CANADA	
CHECKED <i>[Signature]</i>	APPROVED <i>[Signature]</i>	DRAWING NO. D3188	REV. A SHEET 3 OF 7
DATE 03.04.03	TITLE SPACEPOD BODY		SCALE NTS





RELEASED
03.04.22

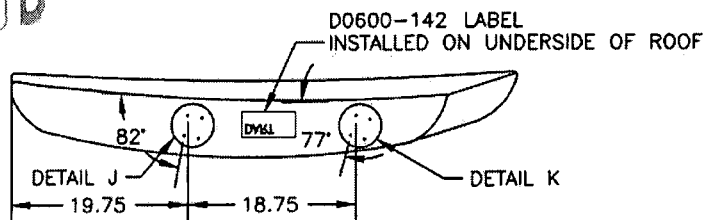

D3188-2 TOP VIEW

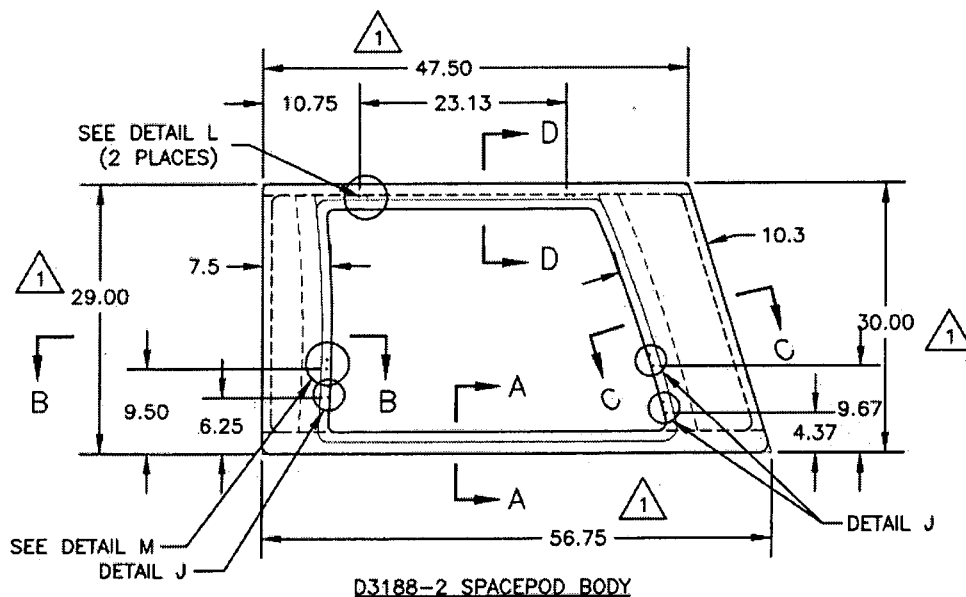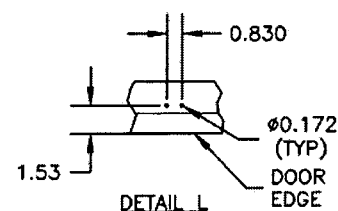

D3188-2 SPACEPOD BODY

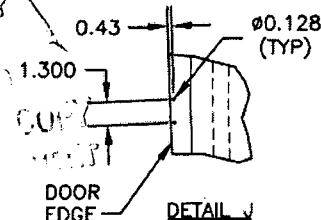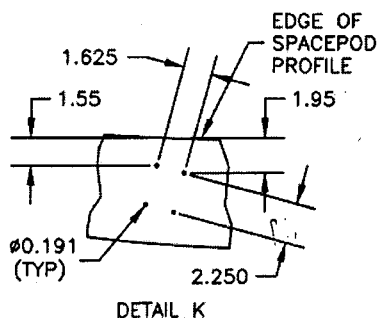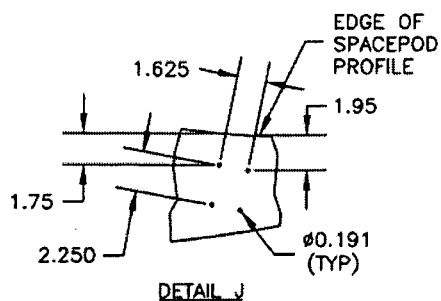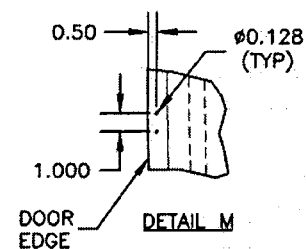

25300A








Copyright © 2003 by DART AEROSPACE LTD

THIS DOCUMENT IS PRIVATE AND CONFIDENTIAL AND IS SUPPLIED ON THE EXPRESS CONDITION THAT IT IS NOT TO BE USED FOR ANY PURPOSE OR COPIED OR COMMUNICATED TO ANY OTHER PERSON WITHOUT WRITTEN PERMISSION FROM DART AEROSPACE LTD.



DESIGN JB	DRAWN BY <i>CP</i>	DART AEROSPACE LTD HAWKESBURY, ONTARIO, CANADA	
CHECKED <i>[Signature]</i>	APPROVED <i>[Signature]</i>	DRAWING NO. D3188	REV. A SHEET 4 OF 7
DATE 03.04.03	TITLE SPACEPOD BODY		SCALE NTS

RELEASED
03.04.22

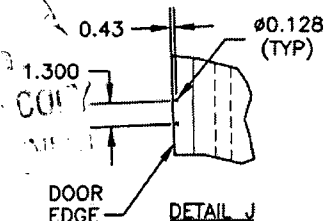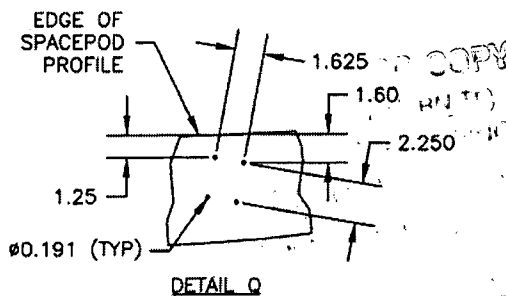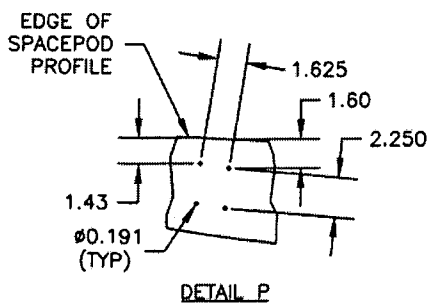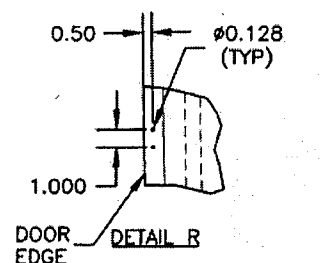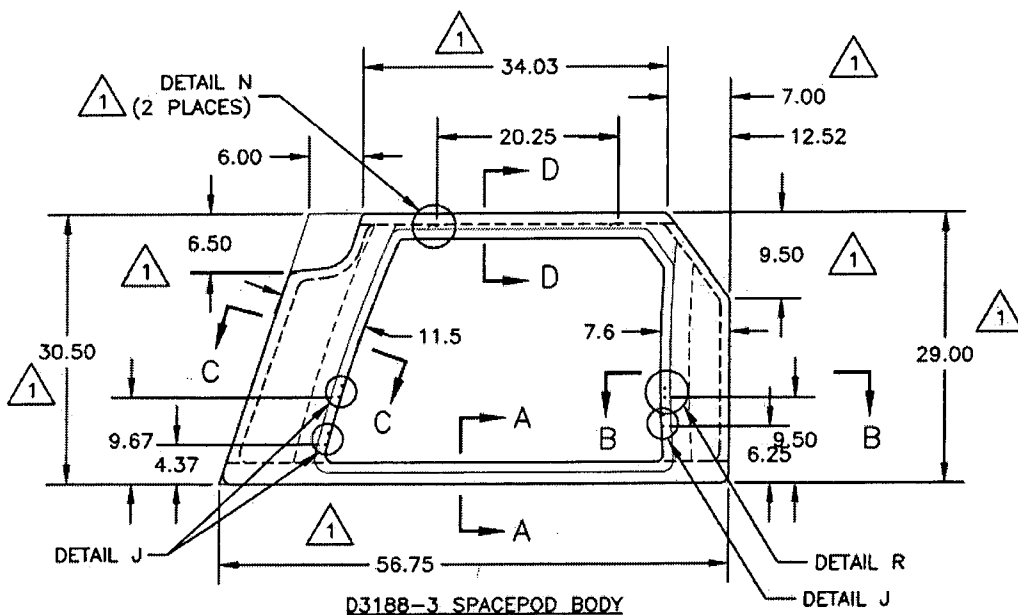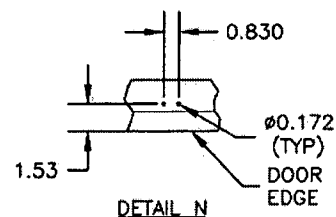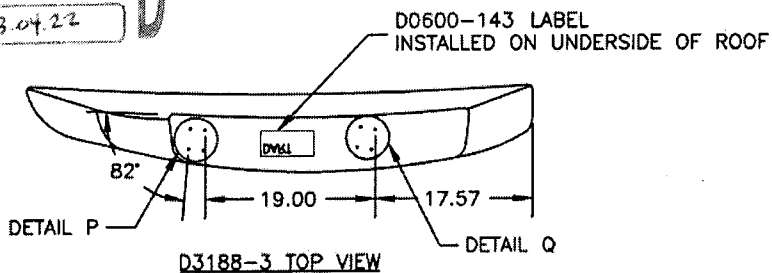

25300A


Copyright © 2003 by DART AEROSPACE LTD

THIS DOCUMENT IS PRIVATE AND CONFIDENTIAL AND IS SUPPLIED ON THE EXPRESS CONDITION THAT IT IS NOT TO BE USED FOR ANY PURPOSE OR COPIED OR COMMUNICATED TO ANY OTHER PERSON WITHOUT WRITTEN PERMISSION FROM DART AEROSPACE LTD.



DESIGN JB	DRAWN BY <i>UP</i>	DART AEROSPACE LTD HAWKESBURY, ONTARIO, CANADA	
CHECKED <i>H</i>	APPROVED <i>AS</i>	DRAWING NO. D3188	REV. A SHEET 5 OF 7
DATE 03.04.03		TITLE SPACEPOD BODY	SCALE NTS

RELEASED
#03.04.22

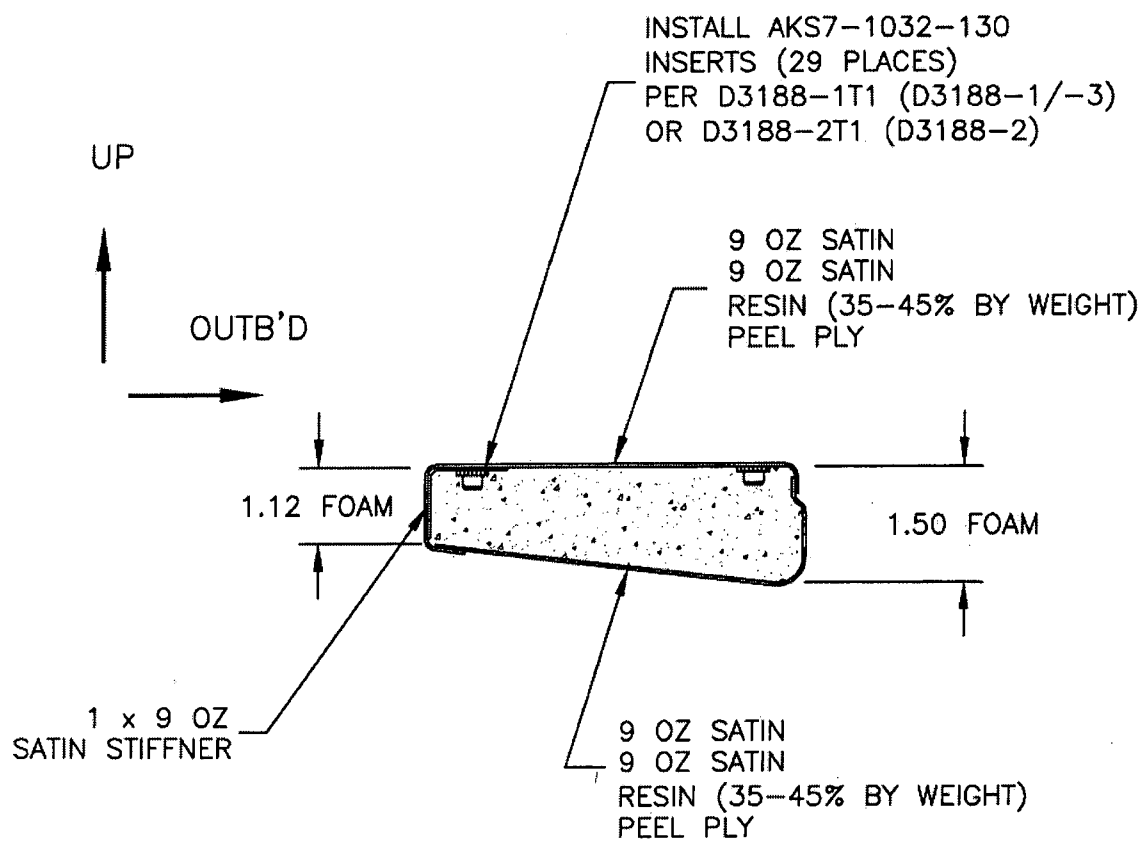

SECTION A-A
(TYPICAL FLOOR SECTION)

25300A


Copyright © 2003 by DART AEROSPACE LTD

THIS DOCUMENT IS PRIVATE AND CONFIDENTIAL AND IS SUPPLIED ON THE EXPRESS CONDITION THAT IT IS NOT TO BE USED FOR ANY PURPOSE OR COPIED OR COMMUNICATED TO ANY OTHER PERSON WITHOUT WRITTEN PERMISSION FROM DART AEROSPACE LTD.



DESIGN JB	DRAWN BY CP	DART AEROSPACE LTD HAWKESBURY, ONTARIO, CANADA	
CHECKED [Signature]	APPROVED [Signature]	DRAWING NO. D3188	REV. A SHEET 6 OF 7
DATE 03.04.03	TITLE SPACEPOD BODY		SCALE NTS

03.04.28
RELEASED

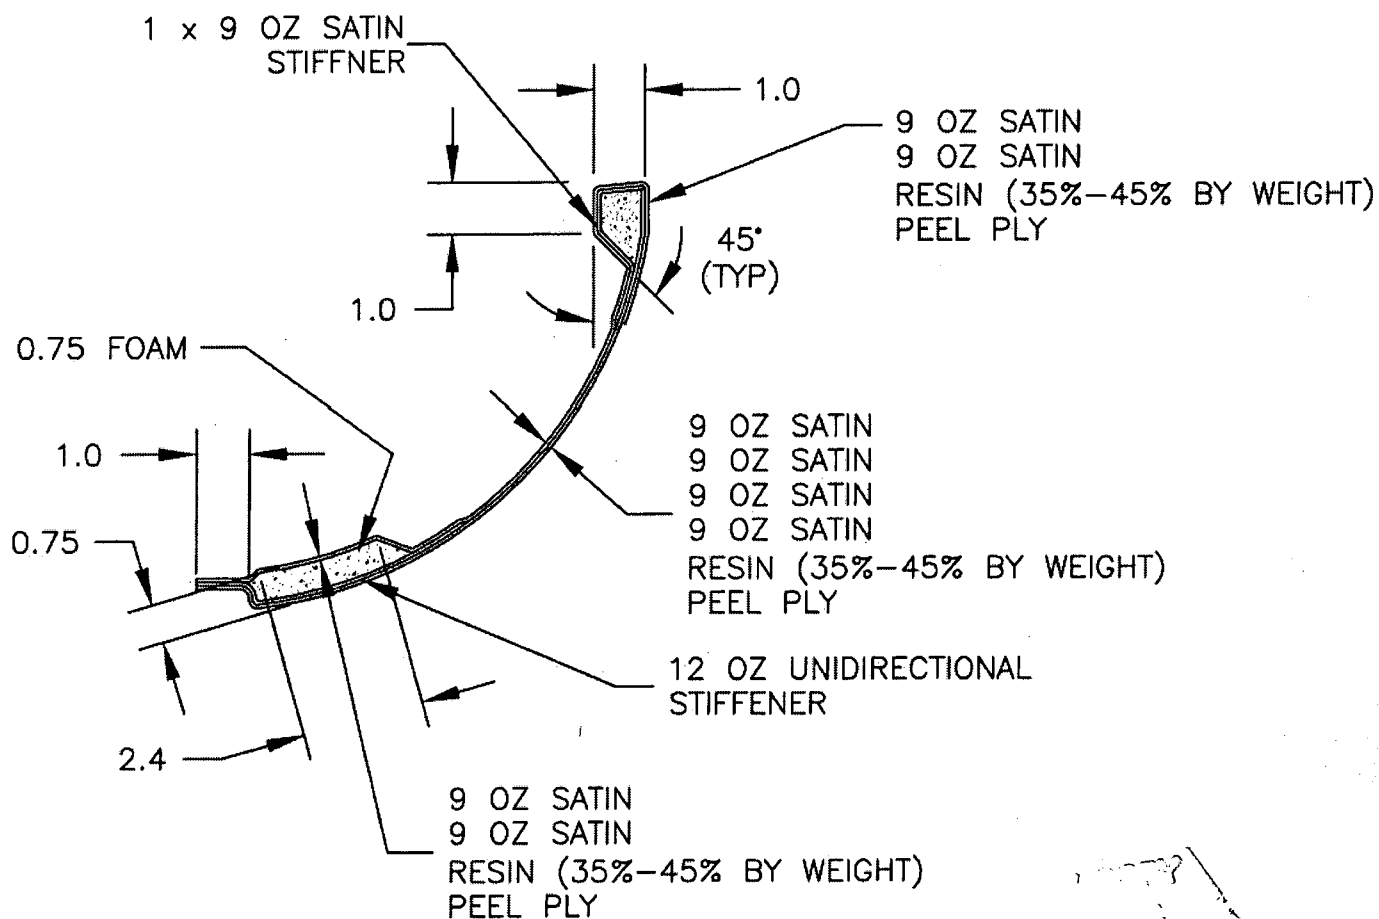

SECTION B-B
(SECTION C-C SIMILAR)

25300A


Copyright © 2003 by DART AEROSPACE LTD

THIS DOCUMENT IS PRIVATE AND CONFIDENTIAL AND IS SUPPLIED ON THE EXPRESS CONDITION THAT IT IS NOT TO BE USED FOR ANY PURPOSE OR COPIED OR COMMUNICATED TO ANY OTHER PERSON WITHOUT WRITTEN PERMISSION FROM DART AEROSPACE LTD.




DESIGN JB	DRAWN BY CP	DART AEROSPACE LTD HAWKESBURY, ONTARIO, CANADA	
CHECKED #	APPROVED C	DRAWING NO. D3188	REV. A SHEET 7 OF 7
DATE 03.04.03		TITLE SPACEPOD BODY	SCALE NTS

RELEASED
#030422

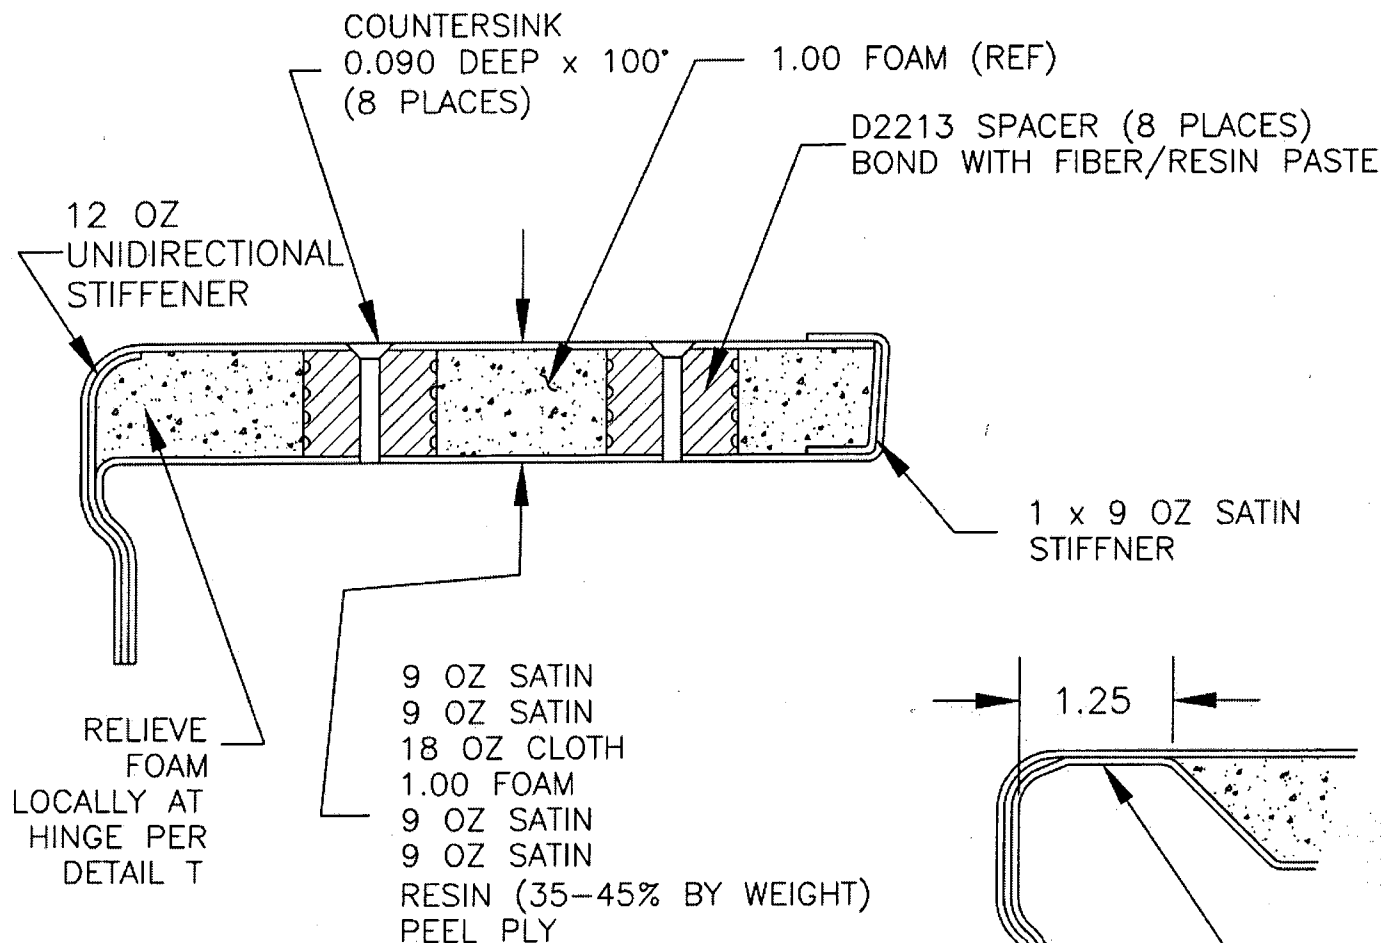

SECTION D-D
(TYPICAL ROOF SECTION)

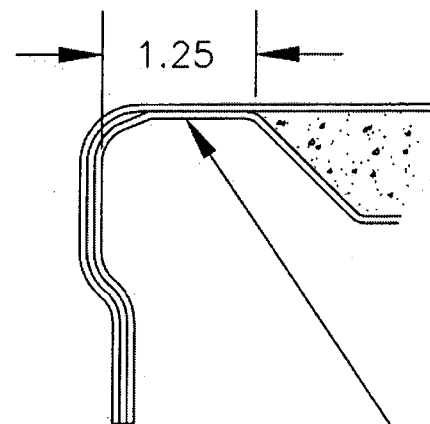

RELIEVE AS SHOWN
3" LONG CENTERED
ON HINGE

DETAIL T

UNCOMPLETED
SUBJECT

25300A

Copyright © 2003 by DART AEROSPACE LTD

THIS DOCUMENT IS PRIVATE AND CONFIDENTIAL AND IS SUPPLIED ON THE EXPRESS CONDITION THAT IT IS NOT TO BE USED FOR ANY PURPOSE OR COPIED OR COMMUNICATED TO ANY OTHER PERSON WITHOUT WRITTEN PERMISSION FROM DART AEROSPACE LTD.



DELASTEK COMPOSITES INC.
2699, Sième Avenue
Local 14, PORTE -A-
Grand-Mère, Québec G9T 5K7
Can **Fax (819) 533-3494 **

PACKING SLIP CERTIFICATE OF COMPLIANCE

Invoice #	10187
Customer #	DART

Telephone: (819) 533-5788

Warehouse: MAIN

Bill to:

Dart Aerospace Ltd.
1270, Aberdeen Street
Hawkesbury, Ontario K6A 1K7
Canada

Ship to:

Dart Aerospace Ltd.
1270, Aberdeen Street
Hawkesbury, Ontario K6A 1K7
Canada

Telephone: 613-632-3336

Contact: Linda Lacelle

Ship via		F.O.B.		Terms		Salesperson	
PURO COLLECT		Point de départ		Net30 days		Claude Lessard, ext. 233	
Ship date	Order Date	Our PO #	Order by	Your PO #		GST/PST #	
04/04/06	21/12/05	4314	Linda Lacelle	PO00000324			
Order Qty	B.O. Qty	Current Ship.	Item #	Item Description			
1	0	1	DKC134-0020	D3188-2 Spacepod Body RH ✓ B25301A JOB: 32275			
1	0	1	DKC134-0019	D3188-1 Spacepod Body LH ✓ B25300A JOB: 32277			

SL
06/04/05

06-05-18

It is hereby certified that all materials, process and finished items were controlled and tested in accordance with the requirements of the purchase order and applicable specifications. All such records are on file at our plant and available for review upon request.

☐ Cust. ☐ Adm. ☐ Quality ☐ Ship.

Accepted by:

Quality department

AQ-357

Date: Vendredi, 17/02/2006 09:44:12
Utilisateur: Loïc Lamy

Feuille de Procédé

Client	: DART	Dart Aerospace Ltd.	Nom Dessin	: SPACEPOD BODY
Numéro Job	: 32277		Numéro Article	: DKC134-0019 ✓
Numéro Soumission	: 1714		Numéro Dessin	: D3188
Numéro B.A.	:		Projet Numéro	: DKC134
Cette fois	: 17/02/2006	No. B.V. :	Révision dessin	: A
Prsht Rev.	: NC		Matériel	: Fibre 7781 et Résine 411-350
Prem. fois	: / /	Type :	Date Dûe	: 24/03/2006
Job précédente	: 32273		Qté:	1 Udm: UNITE

Écrit par : _____

Vérifié & Approuvé par : _____

Commentaires : N° de pièce Dart Aerospace : D3188-1
N° Delastek Composites DKC-134-0019
N° de Projet Delastek: DK-362
Process Sheet Rev.: 05

B25300

060512

Produit additionnel

Numéro Job:



Séq.: Machine ou Opération: Description :

1.0	AC0303	Frekote 44NC
Commentair Qty.: 0.050 UNITE(s)/Unit Total: 0.050 UNITE(s)		
Frekote 44NC		

2.0	PRÉPARATION 3	PRÉPARATION DU MATÉRIEL DART
-----	---------------	------------------------------



Commentair Setup: 0.00Hrs/ Run: 5.0000Min Total Run: 0.0833Hrs-

PRÉPARATION DU MOULE

Faire la préparation du moule N° DT 8003 à l'aide de Frekote 44NC et laisser sécher pendant 3 heures selon le QSI-006.

Date: 24/03/06 Heure Début: _____ Heure Fin: _____ Sceau: _____



3.0	AC0409	Tissu à délaminer Release ply B
-----	--------	---------------------------------

Commentair Qty.: 9.84 VERGE(s)/Unit Total: 9.84 VERGE(s)

Tissu à délaminer Release ply B

4.0	AC0407	Wrightlon 5200 Bleu P3
-----	--------	------------------------

Commentair Qty.: 9.27 VERGE(s)/Unit Total: 9.27 VERGE(s)

Wrightlon 5200 Bleu P3

5.0	AC0408	Feutre de drainage N° Airweave N 10
-----	--------	-------------------------------------

Commentair Qty.: 6.00 VERGE(s)/Unit Total: 6.00 VERGE(s)

Feutre de drainage N° Airweave N 10

6.0	AC0752	Stretchlon 200 poche à vide Vert
-----	--------	----------------------------------

Commentair Qty.: 7.00 VERGE(s)/Unit Total: 7.00 VERGE(s)

Stretchlon 200 poche à vide Vert

Client: DART Dart Aerospace Ltd.

Nom Dessin: SPACEPOD BODY

Numéro Job: 32277

Numéro Article: DKC134-0019

Numéro Job:



Séq.: Machine ou Opération: Description :

7.0 AAC0326 9.7 oz 7781 Weave "S" glass #FG-778150-125Y

Commentair Qty.: 11.4 VERGE(s)/Unit Total: 11.4 VERGE(s)

9.7 oz 7781 Weave "S" glass #FG-778150-125Y

N° de Lot:

1-5456-1

8.0 AC0098 Ruban à gommer jaune #: T/AT-200Y

Commentair Qty.: 4.0000 RL(s)/Unit Total: 4.0000 RL(s)

Ruban à gommer jaune #: T/AT-200Y

9.0 AAC0443 Fiberglass 12 oz Unidirectional

Commentair Qty.: 0.80 VERGE(s)/Unit Total: 0.80 VERGE(s)

Fiberglass 12 oz Unidirectional

N° de Lot:

1-4734-1

10.0 AAC0633 WR1850 ROVING 18 OZ x 50"

Commentair Qty.: 0.35 VERGE(s)/Unit Total: 0.35 VERGE(s)

WR1850 ROVING 18 OZ x 50"

N° de Lot:

1-5283-1

11.0 PRÉPARATION 3 PRÉPARATION DU MATÉRIEL DART



Commentair Setup: 0.00Hrs/ Run: 45.0000Min Total Run: 0.7500Hrs

TAILLAGE DU MATÉRIEL

Tailler le matériel, selon les différents patrons de découpe et les quantités inscrites sur ceux-ci.

À fin d'accélérer le processus de taillage, tailler les plis de 9.7 oz tous en même temps en les superposants les uns sur les autres.

Date: 24/03/06

Heure Début:

Heure Fin:

Sceau:



12.0 AAC0275 Catalyst N° DDM-9

Commentair Qty.: 0.0640 PINTE(s)/Unit Total: 0.0640 PINTE(s)

Catalyst N° DDM-9

N° de Lot:

4292

13.0 AAC0324 Résine (411B7530) 411-350 promo. 75min.

Commentair Qty.: 2.000 KILOGRAMME(s)/Unit Total: 2.000 KILOGRAMME(s)

Résine (411B7530) 411-350 promo. 75min.

N° de Lot:

1-5244-2

14.0 AAC0673 Fibre de verre Miapoxy 66

Commentair Qty.: 0.0039 GALLON(s)/Unit Total: 0.0039 GALLON(s)

Fibre de verre Miapoxy 66

N° de Lot:

1-4926-1

15.0 PRÉPARATION 3 PRÉPARATION DU MATÉRIEL DART



Commentair Setup: 0.00Hrs/ Run: 5.0000Min Total Run: 0.0833Hrs

PRÉPARATION DU MATÉRIEL

Faire la préparation de la résine selon les quantité requises, mix ration 2% de Catalyst N° DDM-9 par quantité de résine N° 411-350.

Client: DART Dart Aerospace Ltd.

Nom Dessin: SPACEPOD BODY

Numéro Job: 32277

Numéro Article: DKC134-0019

Numéro Job:



Séq.:

Machine ou Opération:

Description :

Préparer une seringue rempli de 30 ml de résine chargé de fibre dde verre Mia Poxly 66.

Date: 27/03/06 Heure Début: _____ Heure Fin: _____ Sceau: _____



16.0

LAMINAGE.

LAMINAGE PIÈCE DART



Commentair Setup: 0.00Hrs/ Run: 90.0000Min Total Run : 1.5000Hrs

FAIRE LE LAMINAGE DES TISSUS

À l'aide de la seringue. Faire un joint tout autour de la dénivellation pour la porte directement dans le moule.

À l'aide d'un rouleau 2" dia. appliquer une couche de résine N° 411-350 sur le moule N° DT 8003 et ensuite imbiber un pli de tissu 9.7oz. et un 18 oz. sur la section supérieur de la pièces.

Laminage du 12 oz.

Recommencer l'opération pour le deuxième pli.

Date: 27/03/06 Heure Début: _____ Heure Fin: _____ Sceau: _____



17.0

POCHE À VIDE 1

FAIRE LA POCHE À VIDE



Commentair Setup: 0.00Hrs/ Run: 15.0000Min Total Run : 0.2500Hrs

FAIRE LA POCHE À VIDE

Faire la poche à vide en appliquant les composantes dans l'ordre suivant:

- 1- Tissu à délaminer
- 2- Film Perforé P-3
- 3- Feutre de drainage.
- 4- Sac à vide Stretchlon 200

Laisser sécher pendant 4 heures Minimum.

Date: 27/03/06 Heure Début: _____ Heure fin: _____ Sceau: _____



Curing Début: _____ Curing Fin: _____

18.0

AAC0457

ATC core-cell A500 plain 4'x8' 1" thick

Commentair Qty.: 0.75 FEUILLE(s)/Unit Total : 0.75 FEUILLE(s)

ATC core-cell A500 plain 4'x8' 1" thick Selon dessin D3188 de Dart

N° de Lot:

2-4483-3

Utilisateur: Lorraine Lamy

Feuille de Procédé

Client: DART Dart Aerospace Ltd.

Nom Dessin: SPACEPOD BODY

Numéro Job: 32277

Numéro Article: DKC134-0019

Numéro Job:



Séq.: Machine ou Opération: Description :

19.0

FAB GÉNÉRALE 3

FABRICATION GÉNÉRALE DART



Commentair Setup: 0.00Hrs/ Run: 120.0000Min Total Run : 2.0000Hrs

TAILLAGE DU MATÉRIEL

Tailler et le Foam Core 1" selon plan de découpe et gabarits

Date: 27/03/06

Heure Début:

Heure Fin:

Sceau:



20.0

AAC0324

Résine (411B7530) 411-350 promo. 75min.

Commentair Qty.: 0.200 KILOGRAMME(s)/Unit Total : 0.200 KILOGRAMME(s)

Résine (411B7530) 411-350 promo. 75min.

N° de Lot:

1-5244-2

21.0

AAC0275

Catalyst N° DDM-9

Commentair Qty.: 0.0064 PINTE(s)/Unit Total : 0.0064 PINTE(s)

Catalyst N° DDM-9

N° de Lot:

4292

22.0

FINITION 3

FINITION PIÈCE DART



Commentair Setup: 0.00Hrs/ Run: 0.0000Min Total Run : 0.0000Hrs

FINITION PIÈCE DART

Prendre les deux pièces de 11" x 57" et sceller 1 grande surface sur chacune d'elle selon I.G. # Sceller le Foam Core.

23.0

AAC0452

Polybond B46F

Commentair Qty.: 0.010 KIT(s)/Unit Total : 0.010 KIT(s)

Polybond B46F

N° de Lot:

1-5448-1

24.0

FINITION 3

FINITION PIÈCE DART



Commentair Setup: 0.00Hrs/ Run: 0.0000Min Total Run : 0.0000Hrs

FINITION PIÈCE DART

À l'aide de polybond, coller ensemble les deux surfaces scellées

Disposer des poids sur les pièces pour conserver une pression de collage.

Laisser sécher 2 heures minimum.

Quantité:

27/03/06

Date:

Sceau:



Client: DART Dart Aerospace Ltd.

Nom Dessin: SPACEPOD BODY

Numéro Job: 32277

Numéro Article: DKC134-0019

Numéro Job:



Séq.:

Machine ou Opération:

Description :

Quantité: _____ Date: _____ Sceau: _____

25.0

TRIMAGE 3

TRIMAGE COMPOSITES DART



Commentaire Setup: 0.00Hrs/ Run: 0.0000Min Total Run : 0.0000Hrs
TRIMAGE COMPOSITES DART

Ajuster chacune des pièces de foam core dans le moule selon le dessin.

Quantité: 1 Date: 28/03/06 Sceau: 

Quantité: _____ Date: _____ Sceau: _____

26.0

AAC0324

Résine (411B7530) 411-350 promo. 75min.

Commentaire Qty.: 0.300 KILOGRAMME(s)/Unit Total : 0.300 KILOGRAMME(s)
Résine (411B7530) 411-350 promo. 75min.

N° de Lot: 1-5244-2

27.0

AAC0275

Catalyst N° DDM-9

Commentaire Qty.: 0.0096 PINTE(s)/Unit Total : 0.0096 PINTE(s)
Catalyst N° DDM-9

N° de Lot: 4292

28.0

PRÉPARATION 3

PRÉPARATION DU MATÉRIEL DART



Commentaire Setup: 0.00Hrs/ Run: 10.0000Min Total Run : 0.1667Hrs
PRÉPARATION DU MATÉRIEL DART

Faire la préparation de la résine selon les quantité requises, mix ration 2% de Catalyst N° DDM-9 par
quantité de résine, N° 411-350 promu 75 minutes..

29.0

FAB GÉNÉRALE 3

FABRICATION GÉNÉRALE DART



Commentaire Setup: 0.00Hrs/ Run: 20.0000Min Total Run : 0.3333Hrs
FABRICATION GÉNÉRALE DART

Retirer les pièces de foam core du moule

Sceller les foam core à l'aide de la résine promu N° 411-350 75 minutes. Selon I.G. # Sceller le Foam Core

Laisser sécher pendant 2 heures minimum.

Date: 28/03/06 Sceau: _____ Initiales: 

Client: DART Dart Aerospace Ltd.

Nom Dessin: SPACEPOD BODY

Numéro Job: 32277

Numéro Article: DKC134-0019

Numéro Job:



Séq.: Machine ou Opération: Description :

30.0 AAC0452 Polybond B46F

Commentair Qty.: 0.078 KIT(s)/Unit Total: 0.078 KIT(s)
Polybond B46F N° de Lot: 1-5448-1

31.0 PRÉPARATION 3 PRÉPARATION DU MATÉRIEL DART

Commentair Setup: 0.00Hrs/ Run: 5.0000Min Total Run : 0.0833Hrs
PRÉPARATION DU MATÉRIEL

Faire la préparation du Polybond.

Date: 28/03/06 Heure Début: _____ Heure Fin: _____ Sceau: _____



32.0 ASSEMBLAGE 3 ASSEMBLAGE GÉNÉRALE DART

Commentair Setup: 0.00Hrs/ Run: 60.0000Min Total Run : 1.0000Hrs
ASSEMBLAGE GÉNÉRALE DES PIÈCES

Coller les différents pièces de Foam Core dans les Spacepod Body à l'aide du Poly bond.

Date: 28/03/06 Heure Début: _____ Heure Fin: _____ Sceau: _____



33.0 POCHE À VIDE 1 FAIRE LA POCHE À VIDE

Commentair Setup: 0.00Hrs/ Run: 20.0000Min Total Run : 0.3333Hrs
EFFECTUER LA POCHE A VIDE

Faire la poche à vide en appliquant les composantes dans l'ordre suivant:

- 1- Tissu à délaminer,
- 2- Feutre de drainage
- 3- Sac à vide Stretchlon 200

Laisser sécher pendant 2 heures minimum.

Retirer le bagging entre 1 heure et 1 heure 1/2 après le mélange de la résine afin d'enlever le surplus de polybond avant que celui-ci ne soit complètement polymérisé

Date: 28/03/06 Heure Début: _____ Heure Fin: _____ Sceau: _____



Curing Début: _____ Curing Fin: _____

Client: DART Dart Aerospace Ltd.

Nom Dessin: SPACEPOD BODY

Numéro Job: 32277

Numéro Article: DKC134-0019

Numéro Job:



Séq.: Machine ou Opération: Description :

34.0 AC0058 Polysoft 1.3 kg # 003012 Sikkens

Commentair Qty.: 0.100 UNITE(s)/Unit Total: 0.100 UNITE(s)
Polysoft 1.3 kg # 003012 Sikkens

N° de Lot:

1-5351-1

35.0 AC0059 Durcisseur Polysoft #004009 Sikkens

Commentair Qty.: 0.078 UNITE(s)/Unit Total: 0.078 UNITE(s)
Durcisseur Polysoft #004009 Sikkens

36.0 FINITION 3 FINITION PIÈCE DART

Commentair Setup: 0.00Hrs/ Run: 30.0000Min Total Run : 0.5000Hrs
FINITION GÉNÉRALECorriger les petits défauts de surface de la pièce avec du Sikkens. Pour les plos gros défauts, utiliser du
polybond.

Date:

29/03/06

Heure Début:

Heure Fin:

Sceau:



37.0 TRIMAGE 3 TRIMAGE COMPOSITES DART

Commentair Setup: 0.00Hrs/ Run: 0.0000Min Total Run : 0.0000Hrs
TRIMAGE COMPOSITES DART

Tailler le foam core afin d'ajuster le contour de la pièce à celui du moule.

38.0 AAC0324 Résine (411B7530) 411-350 promo. 75min.

Commentair Qty.: 0.100 KILOGRAMME(s)/Unit Total: 0.100 KILOGRAMME(s)
Résine (411B7530) 411-350 promo. 75min.

N° de Lot:

1-5244-2

39.0 AAC0275 Catalyst N° DDM-9

Commentair Qty.: 0.0032 PINTE(s)/Unit Total: 0.0032 PINTE(s)
Catalyst N° DDM-9

N° de Lot:

4292

40.0 FINITION 3 FINITION PIÈCE DART

Commentair Setup: 0.00Hrs/ Run: 0.0000Min Total Run : 0.0000Hrs
FINITION PIÈCE DART

Sceller le foam core qui a été exposé suite au taillage précédent selon I.G. # Sceller le fom Core

Laisser sécher pendant 2 heures minimum.

Client: DART Dart Aerospace Ltd.

Nom Dessin: SPACEPOD BODY

Numéro Job: 32277

Numéro Article: DKC134-0019

Numéro Job:



Séq.:

Machine ou Opération:



Description :

Quantité: 1 Date: 29/03/06 Sceau:

Quantité: Date: Sceau:

41.0

AAC0275

Catalyst N° DDM-9

Commentair Qty.: 0.0504 PINTÉ(s)/Unit Total: 0.0504 PINTÉ(s)

Catalyst N° DDM-9

N° de Lot:

4292

42.0

AAC0324

Résine (411B7530) 411-350 promo. 75min.

Commentair Qty.: 1.500 KILOGRAMME(s)/Unit Total: 1.500 KILOGRAMME(s)

Résine (411B7530) 411-350 promo. 75min.

N° de Lot:

1-5244-2

43.0

PRÉPARATION 3

PRÉPARATION DU MATÉRIEL DART



Commentair Setup: 0.00Hrs/ Run: 5.0000Min Total Run: 0.0833Hrs

PRÉPARATION DU MATÉRIEL

Faire la préparation de la résine selon les quantité requises, mix ration 2% de Catalyst N° DDM-9 par quantité de résine N° 411-350.

Date: 30/03/06 Heure Début: Heure Fin: Sceau:



44.0

LAMINAGE.

LAMINAGE PIÈCE DART



Commentair Setup: 0.00Hrs/ Run: 90.0000Min Total Run: 1.5000Hrs

FAIRE LE LAMINAGE DES TISSUS

Laminer deux pli de 9.7 oz 7781 S-Glass partout dans le moule.

Le laminage doit être fait à l'aide de la résine N° 411-350 / 2% DDM-9.

Date: 30/03/06 Heure Début: Heure Fin: Sceau:



45.0

POCHE À VIDE 1

FAIRE LA POCHE À VIDE



Commentair Setup: 0.00Hrs/ Run: 20.0000Min Total Run: 0.3333Hrs

EFFECTUER LA POCHE A VIDE

Faire la poche à vide en appliquant les composantes dans l'ordre suivant:

- 1- Tissu à délaminer,
- 2- Film perforé P-3,
- 3- Feutre de drainage

Client: DART Dart Aerospace Ltd.

Nom Dessin: SPACEPOD BODY

Numéro Job: 32277

Numéro Article: DKC134-0019

Numéro Job:



Séq.:

Machine ou Opération:

Description:

4- Sac à vide Stretchlon 200

Laisser sécher pendant 4 heures minimum.

Date: 30/03/06

Heure Début:

Heure Fin:

Sceau:



Curing Début: Curing Fin:

46.0

DÉMOULAGE 1

DÉMOULAGE PIÈCE DART



Commentaire Setup: 0.00Hrs/ Run: 30.0000Min Total Run : 0.5000Hrs
DÉMOULAGE DES PIÈCES

Démouler la pièce en se servant de la prise d'air sous le moule en faisant bien attention de ne pas abimer les différentes surfaces de la pièce.

Date: 31/03/06

Heure Début:

Heure Fin:

Sceau:



47.0

TRIMAGE 3

TRIMAGE COMPOSITES DART



Commentaire Setup: 0.00Hrs/ Run: 60.0000Min Total Run : 1.0000Hrs
TRIMAGE DE FINITION

Percer les 8 trous sur la section supérieur de la pièce ainsi que l'ouverture pour la porte à l'aide du gabarit de N° DT5801.

Par l'intérieur, percer les 8 dégagement de $\varnothing .745"$ pour les spacers. (Ne pas percer la peau extérieur de la pièce)

Date: 31/03/06

Heure Début:

Heure Fin:

Sceau:



48.0

AAC0275

Catalyst N° DDM-9

Commentaire Qty.: 0.0048 PINTE(s)/Unit Total : 0.0048 PINTE(s)
Catalyst N° DDM-9

N° de Lot:

4292

49.0

AAC0324

Résine (411B7530) 411-350 promo. 75min.

Commentaire Qty.: 0.150 KILOGRAMME(s)/Unit Total : 0.150 KILOGRAMME(s)
Résine (411B7530) 411-350 promo. 75min.

N° de Lot:

1-5244-2

Client: DART Dart Aerospace Ltd.

Nom Dessin: SPACEPOD BODY

Numéro Job: 32277

Numéro Article: DKC134-0019

Numéro Job:



Séq.: Machine ou Opération: Description :

50.0

AAC0673

Fibre de verre Miapoxy 66

Commentaire Qty.: 0.0420 GALLON(s)/Unit Total : 0.0420 GALLON(s)

Fibre de verre Miapoxy 66

N° de Lot:

1-4926-1

51.0

PRÉPARATION 3

PRÉPARATION DU MATÉRIEL DART



Commentaire Setup: 0.00Hrs/ Run: 5.0000Min Total Run : 0.0833Hrs

PRÉPARATION DU MATÉRIEL

Faire la préparation de la résine selon les quantité requises, mix ration 2% de Catalyst N° DDM-9 par quantité de résine N° 411-350.

Date:

3/03/06

Heure Début:

Heure Fin:

Sceau:



52.0

AAC0448

Spacer N° D2213

Commentaire Qty.: 8 UNITE(s)/Unit Total : 8 UNITE(s)

Spacer N° D2213

N° de Lot:

1-5328-1

53.0

ASSEMBLAGE 3

ASSEMBLAGE GÉNÉRALE DART



Commentaire Setup: 0.00Hrs/ Run: 45.0000Min Total Run : 0.7500Hrs

ASSEMBLAGE GÉNÉRALE DES PIÈCES

Faire l'assemblage des inserts (Spacer) N° D2213 dans les trous prévus à cet effet à l'aide de résine N° 411-350 chargé à l'aide de Fibre de verre Miapoxy 66

Laminer une pièce de 9 oz. sur chacune des 2 zones de 4 spacers pour reboucher les trous.

Appliquer une pression sur les pièces de 9 oz. à l'aide d'un bloc de bois et de pinces autobloquantes.

Laisser sécher pendant 4 heures minimum.

Date:

3/03/06

Heure Début:

Heure Fin:

Sceau:



Curing Début: Curing Fin:

54.0

AAC0275

Catalyst N° DDM-9

Commentaire Qty.: 0.0096 PINTE(s)/Unit Total : 0.0096 PINTE(s)

Catalyst N° DDM-9

N° de Lot:

4292

Client: DART Dart Aerospace Ltd.

Nom Dessin: SPACEPOD BODY

Numéro Job: 32277

Numéro Article: DKC134-0019

Numéro Job:



Séq.: Machine ou Opération: Description :

55.0

AAC0324

Résine (411B7530) 411-350 promo. 75min.

Commentair Qty.: 0.300 KILOGRAMME(s)/Unit Total: 0.300 KILOGRAMME(s)
Résine (411B7530) 411-350 promo. 75min.

N° de Lot:

1-5244-2

56.0

PRÉPARATION 3

PRÉPARATION DU MATÉRIEL DART



Commentair Setup: 0.00Hrs/ Run: 5.0000Min Total Run : 0.0833Hrs
PRÉPARATION DU MATÉRIEL

Faire la préparation de la résine selon les quantité requises, mix ration 2% de Catalyst N° DDM-9 par
quantité de résine N° 411-350.

Date:

3/03/06

Heure Début:

Heure Fin:

Sceau:



57.0

LAMINAGE.

LAMINAGE PIÈCE DART



Commentair Setup: 0.00Hrs/ Run: 55.0000Min Total Run : 0.9167Hrs
FAIRE LE LAMINAGE DES TISSUS

Retirer les pinces et les blocs de bois

Faire le laminage d'un pli de 9.7 oz 7781 S-Glass sur le contour de la pièce selon le dessin.

Laisser sécher pendant 4 heures minimum.

Date:

3/03/06

Heure Début:

Heure Fin:

Sceau:



Curing Début: Curing Fin:

58.0

FINITION 3

FINITION PIÈCE DART



Commentair Setup: 0.00Hrs/ Run: 0.0000Min Total Run : 0.0000Hrs
FINITION PIÈCE DART

Sabler les surfaces de la pièces pour aider à l'adhésion du primer et enlever les imperfections.

Percer les 8 trous des spacers afin de les déboucher.

Quantité:

1

Date:

01/04/06

Sceau:



Quantité:

Date:

Sceau:

Client: DART Dart Aerospace Ltd.
Numéro Job: 32277Nom Dessin: SPACEPOD BODY
Numéro Article: DKC134-0019

Numéro Job:



Séq.: Machine ou Opération: Description :

59.0 AAC0671 Dupont Primer N° 1104S

Commentair Qty.: 0.5000 GALLON(s)/Unit Total: 0.5000 GALLON(s)
Dupont Primer N° 1104S

60.0 AAC0670 Dupont Activator N° 7975S

Commentair Qty.: 1.0000 PINTE(s)/Unit Total: 1.0000 PINTE(s)
Dupont Activator N° 7975S

61.0 AAC0672 Dupont Reducer N° 12375S

Commentair Qty.: 0.1250 GALLON(s)/Unit Total: 0.1250 GALLON(s)
Dupont Reducer N° 12375S

62.0 PRÉPARATION 3 PRÉPARATION DU MATÉRIEL DART

Commentair Setup: 0.00Hrs/ Run: 0.0000Hrs Total Run: 0.0000Hrs
PRÉPARATION DU MATÉRIEL DART

Bien brasser les trois contenants servant à faire le mélange du primer gris N° 1104S et ensuite faire le mélange selon les instruction du fabriquant.

63.0 PEINT/ PRIMER2 PEINTURE / PRIMER DART

Commentair Setup: 0.00Hrs/ Run: 0.0000Min Total Run: 0.0000Hrs
PEINTURE / PRIMER DART

Appliquer le primer Dupont N° 1104S (7975S Activator, 12375S Reducer) Selon I.G. Application de primer.

Laisser sécher 3 heures minimum.

Date: 01/04/06 Heure Début: _____ Heure Fin: _____ Sceau: _____



64.0 AAC0445 Label N° D0600-141

Commentair Qty.: 1 UNITE(s)/Unit Total: 1 UNITE(s)
Label N° D0600-141 N° de Lot: 1-5424-4

65.0 AAC0501 Résine Mia-Poxy

Commentair Qty.: 0.015 GALLON(s)/Unit Total: 0.015 GALLON(s)
Résine Mia-Poxy N° de Lot: 1-5258-1

66.0 AAC0502 Durcisseur 95 Pour Résine Mia-Poxy

Commentair Qty.: 0.030 PINTE(s)/Unit Total: 0.030 PINTE(s)
Durcisseur 95 Pour Résine Mia-Poxy N° de Lot: 1-5258-2

67.0 AAC0444 Surface Veil

Commentair Qty.: 1.00 VERGE CAR(s)/Unit Total: 1.00 VERGE CAR(s)
Surface Veil N° de Lot: 2617

Client: DART Dart Aerospace Ltd.
Numéro Job: 32277Nom Dessin: SPACÉPOD BODY
Numéro Article: DKC134-0019

Numéro Job:



Séq.: Machine ou Opération: Description:

68.0 ASSEMBLAGE 3 ASSEMBLAGE GÉNÉRALE DART

Commentair Setup: 0.00Hrs/ Run: 15.0000Min Total Run : 0.2500Hrs
ASSEMBLAGE GÉNÉRALE DART

Coller le label D0600-141 sur le spacepod en plaçant un suface veil eu dessous et par dessus le label à l'aide de résine Mia Poxxy selon I.F. # DKC134-0019-13

Date: 03/04/06 Heure début: _____ Heure fin: _____ Sceau: _____



69.0 AC0058 Polysoft 1.3 kg # 003012 Sikkens

Commentair Qty.: 0.100 UNITE(s)/Unit Total : 0.100 UNITE(s)
Polysoft 1.3 kg # 003012 Sikkens

N° de Lot: 1-5351-1

70.0 AC0059 Durcisseur Polysoft #004009 Sikkens

Commentair Qty.: 0.078 UNITE(s)/Unit Total : 0.078 UNITE(s)
Durcisseur Polysoft #004009 Sikkens

71.0 FINITION 3 FINITION PIÈCE DART

Commentair Setup: 0.00Hrs/ Run: 90.0000Min Total Run : 1.5000Hrs
FINITION GÉNÉRALE

Faire les réparations de finition s'il y a lieu à l'aide de Sikkens

Faire un léger sablage (grit 220) de toutes les surfaces.

Date: 03/04/06 Heure Début: _____ Heure Fin: _____ Sceau: _____



72.0 AAC0671 Dupont Primer N° 1104S

Commentair Qty.: 0.2500 GALLON(s)/Unit Total : 0.2500 GALLON(s)
Dupont Primer N° 1104S N° de Lot: 1-5214-1

73.0 AAC0670 Dupont Activator N° 7975S

Commentair Qty.: 0.5000 PINTE(s)/Unit Total : 0.5000 PINTE(s)
Dupont Activator N° 7975S N° de Lot: 1-5214-3

74.0 AAC0672 Dupont Reducer N° 12375S

Commentair Qty.: 0.0625 GALLON(s)/Unit Total : 0.0625 GALLON(s)
Dupont Reducer N° 12375S N° de Lot: 1-5214-2

75.0 PRÉPARATION 3 PRÉPARATION DU MATÉRIEL DART

Commentair Setup: 0.00Hrs/ Run: 15.0000Min Total Run : 0.2500Hrs
PRÉPARATION DU MATÉRIEL

Masquer le label.

Client: DART Dart Aerospace Ltd.

Nom Dessin: SPACEPOD BODY

Numéro Job: 32277

Numéro Article: DKC134-0019

Numéro Job:



Séq.:

Machine ou Opération:

Description :

Bien brasser les trois contenants servant à faire le mélange du primer gris N° 1104S et ensuite faire le mélange selon les instruction du fabricant.

76.0

PEINT/PRIMER2

PEINTURE / PRIMER DART



Commentair Setup: 0.00Hrs/ Run: 90.0000Min Total Run : 1.5000Hrs
APPLICATION DE PRIMER

Appliquer deux couches de primer Dupont N° 1104S (7975S Activator, 12375S Reducer) selon les instruction du manufacturier, en prenant bien soin d'attendre 10 minutes entre les deux couches.

Laisser sécher pendant un mimimum de 3 heures.

Date:

03/04/06

Heure Début:

Heure Fin:

Sceau:



77.0

INSPECTION 3

INSPECTION PIÈCE DART



Commentair Setup: 0.00Hrs/ Run: 15.0000Min Total Run : 0.2500Hrs
INSPECTION GÉNÉRALE

Faire l'inspection générale de la pièces selon le dessin par le département de la qualité.

Date:

3 avril 06

Sceau:



Initiales:

DS



Emballage 3 avril 06
QT:1